


SEZ A:A'

Recinzione

NB: AD OGNI VARIAZIONE DI
PERCORSO AD 1m. DAL
PALO VENGONO MESSE
IN DIAGONALE LE
SAETTE 20x20
24m. del palo

BASAMENTO REC. IN CLS.
40x40x50 - 1 OGNI ~ 2m.

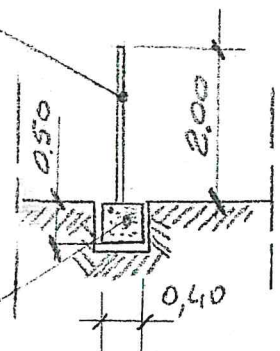

CAMPO
CALCETTO

434

31,00

14,00

13,50

4,50

7,30

PASSO
CARRAIO

CANCELLATO
INGRESSO

MARCIPIEDE

45,00

CORSO
CINCIUNATO

MURO RECINZIONE ESISTENTE
CIVICO 187 Via Verdella Torre

2x

30,00

N°2 CAMPI BOLLE (RECINTATI ESISTENTI)
546

N°2 CAMPI BOLLE (RECINTATI ESISTENTI)

PANCA

A

PANCA

A'

4,80

3,50

N°
187

3,50

PASSO
CARRAIO

VIA
DELLE
TORRE

22,50

4,50

MARCIPIEDE

6,00

PALO ILLUMINAZIONE

22,00

Fontanella

3,50

RECINZIONE ESTERNA


BOCIOFILA

CINCIUNATO

Scale 1:200

VISTA C

VISTA B

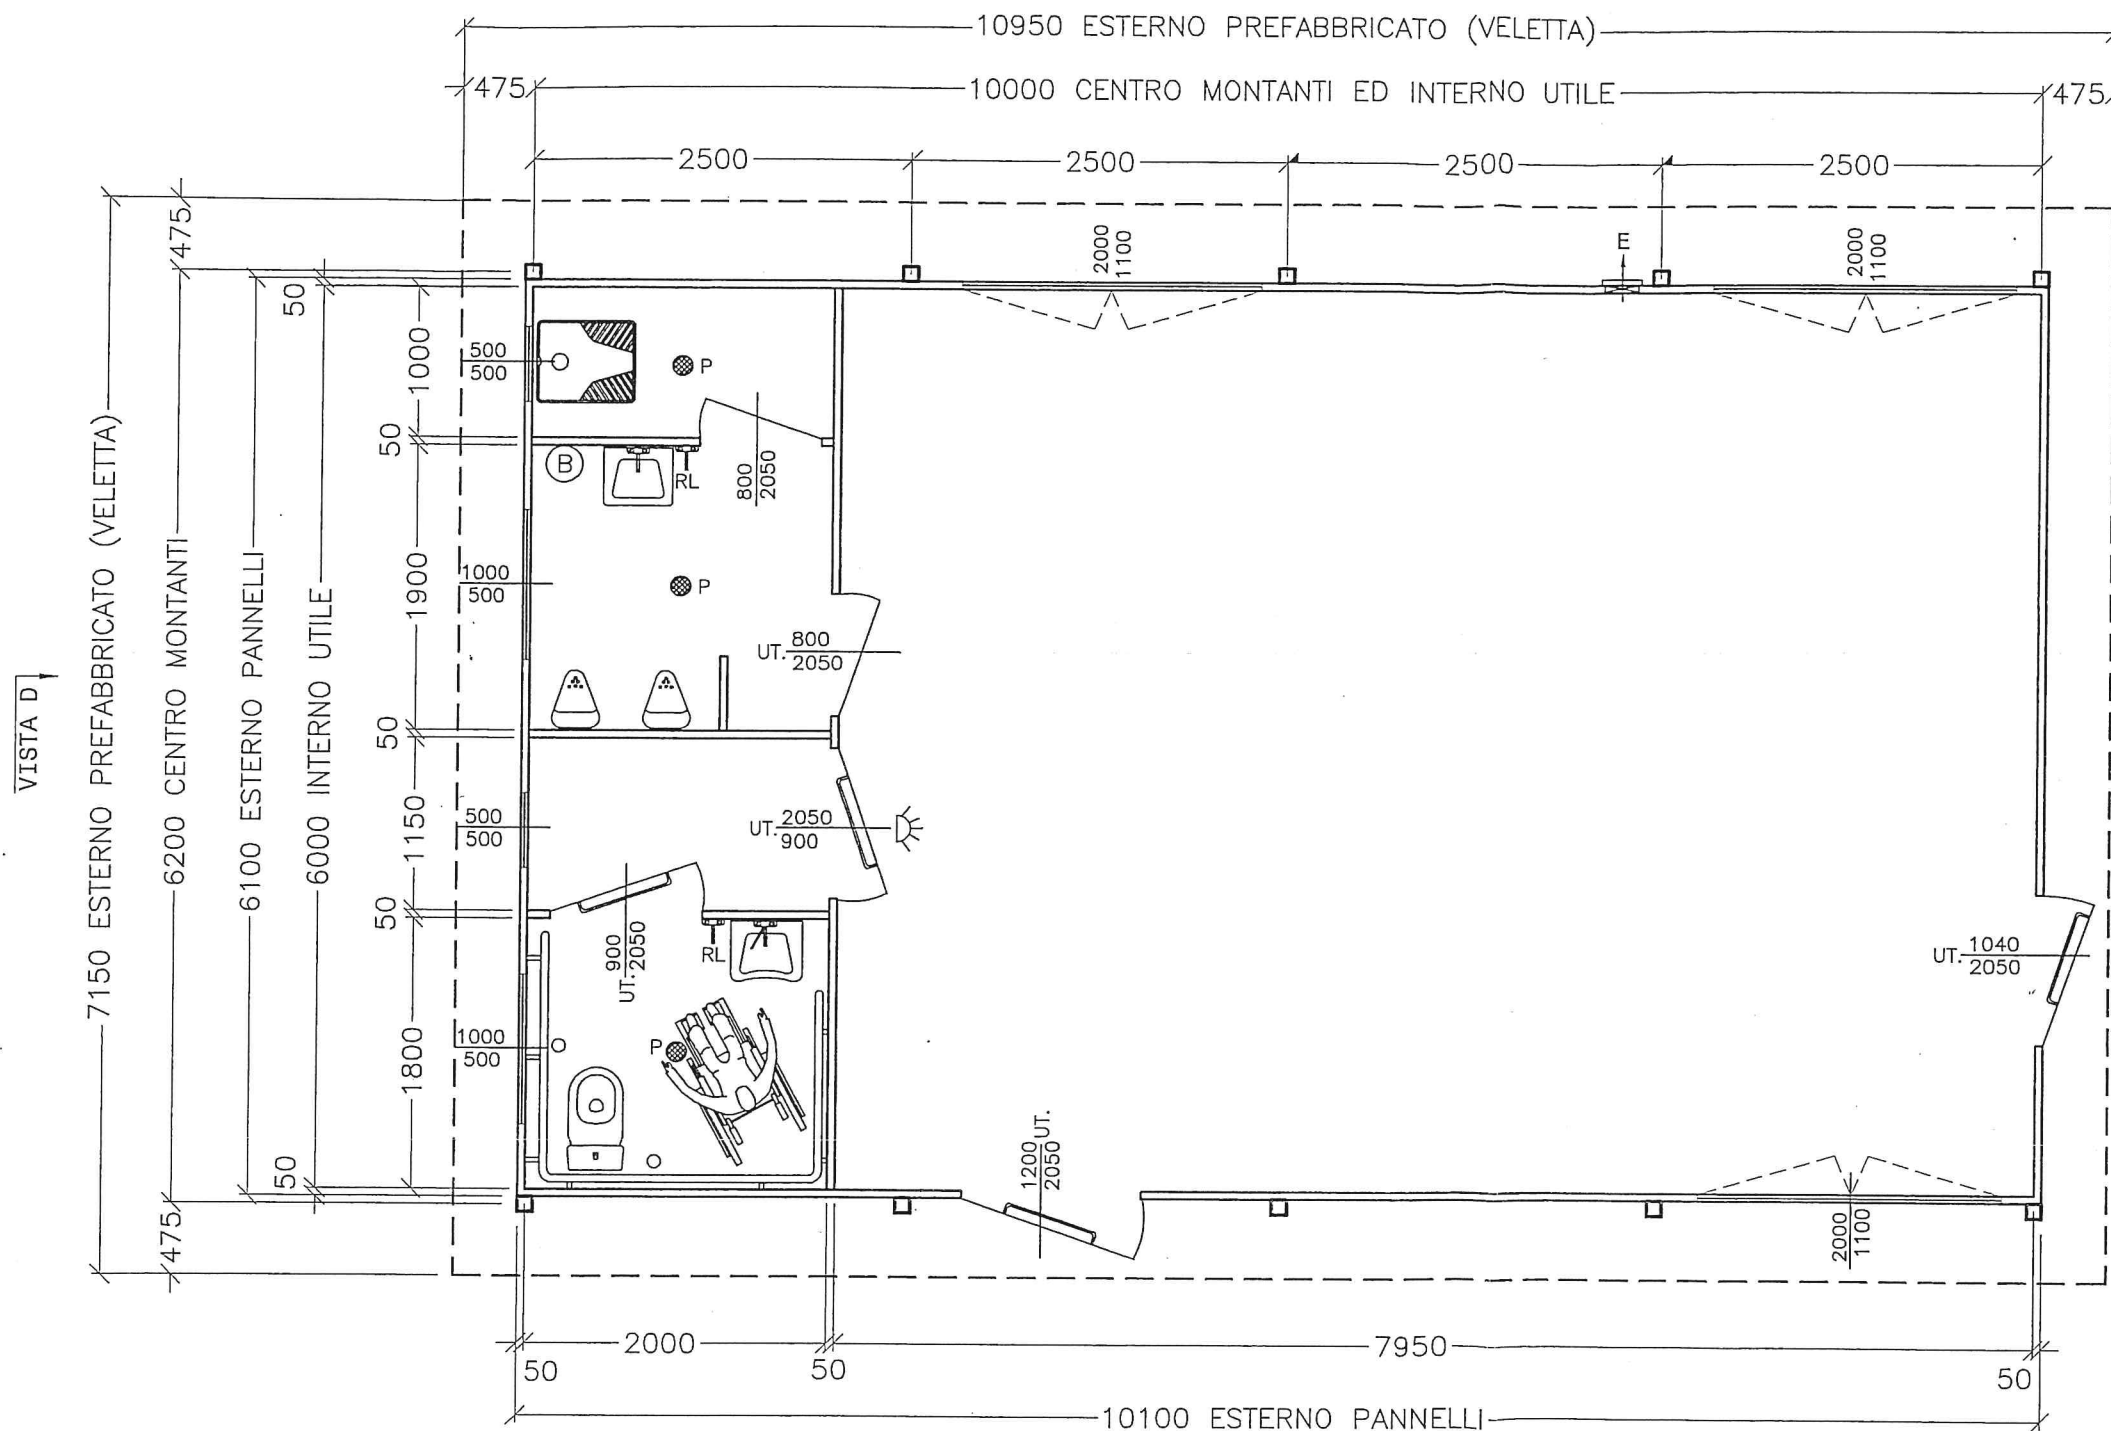

VISTA A

NEW HOUSE S.p.A.
Via Dordone, 41
43040 FELEGARA (PR)
[Signature]

26 GEN. 2006

P	PILETTA DI SCARICO A PAVIMENTO
RL	RUBINETTO CON ATTACCO LANCIA PER PULIZIA
	BOILER ELETTRICO DA LT. 80
E	
	ESTRATTORE D'ARIA
	SIRENA D'ALLARME PER SERVIZIO DISABILI

DIMENSIONI ESPRESSE IN MM.

04/02/05	AS	GI	SB	RP	AS BUILT	
21/11/05	1	SB	SB	RP	AS VARIANTI CHIESTE DAL GEOM. MIGLIETTA	
23/02/05	0	GI	AS	MF	EMISSIONE PER APPROVAZIONE	
DATA	REV.	DIS.	CONT.	VERIF.	DESCRIZIONE	
CLIENTE / CUSTOMER CITTA' DI TORINO (TO)					SCALA 1:50	FORMATO A3
					SOSTITUISCE IL N. _____	SOSTITUITO DAL N. _____
ORD. N. 30454		COMM. N. 2603/1				
OGGETTO / OBJECT PLANIMETRIA GENERALE PREFABBRICATO "SERIE JOLLY CON MONTANTI ESTERNI"					NEW HOUSE S.p.A. VIA DORDONE, 41 FELEGARA (PARMA) - ITALY TEL. 0525/431660 (6 LINEE) FAX 0525/431690 (2 LINEE) E-MAIL: newhouse@rsadynet.it http://www.newhouse.it 	
DIS. N. / DWG. N. COM2603-AS BUILT-PLAN						

NOTE PER L'ESECUZIONE:

- QUOTE SENZA TOLLERANZA ± 1 MM. - PENDENZE NON INDICATE = $\pm 1\%$
ESCLUSO FORATURE $\pm 1/10$ MM.

ATTENZIONE: NEW HOUSE S.p.A. PERSEGUIRA' A NORME DI LEGGE L'USO NON AUTORIZZATO DI QUESTO PRODOTTO

File: ORD30454/COM2603/AS BUILT/DISEGNI/PLANIMETRIA

POS. 03